
DOKUMENTACJA POWYKONAWCZA Poz. 6 - zmina drzwi wejściowych do mieszkań z bezdasowych na EI30

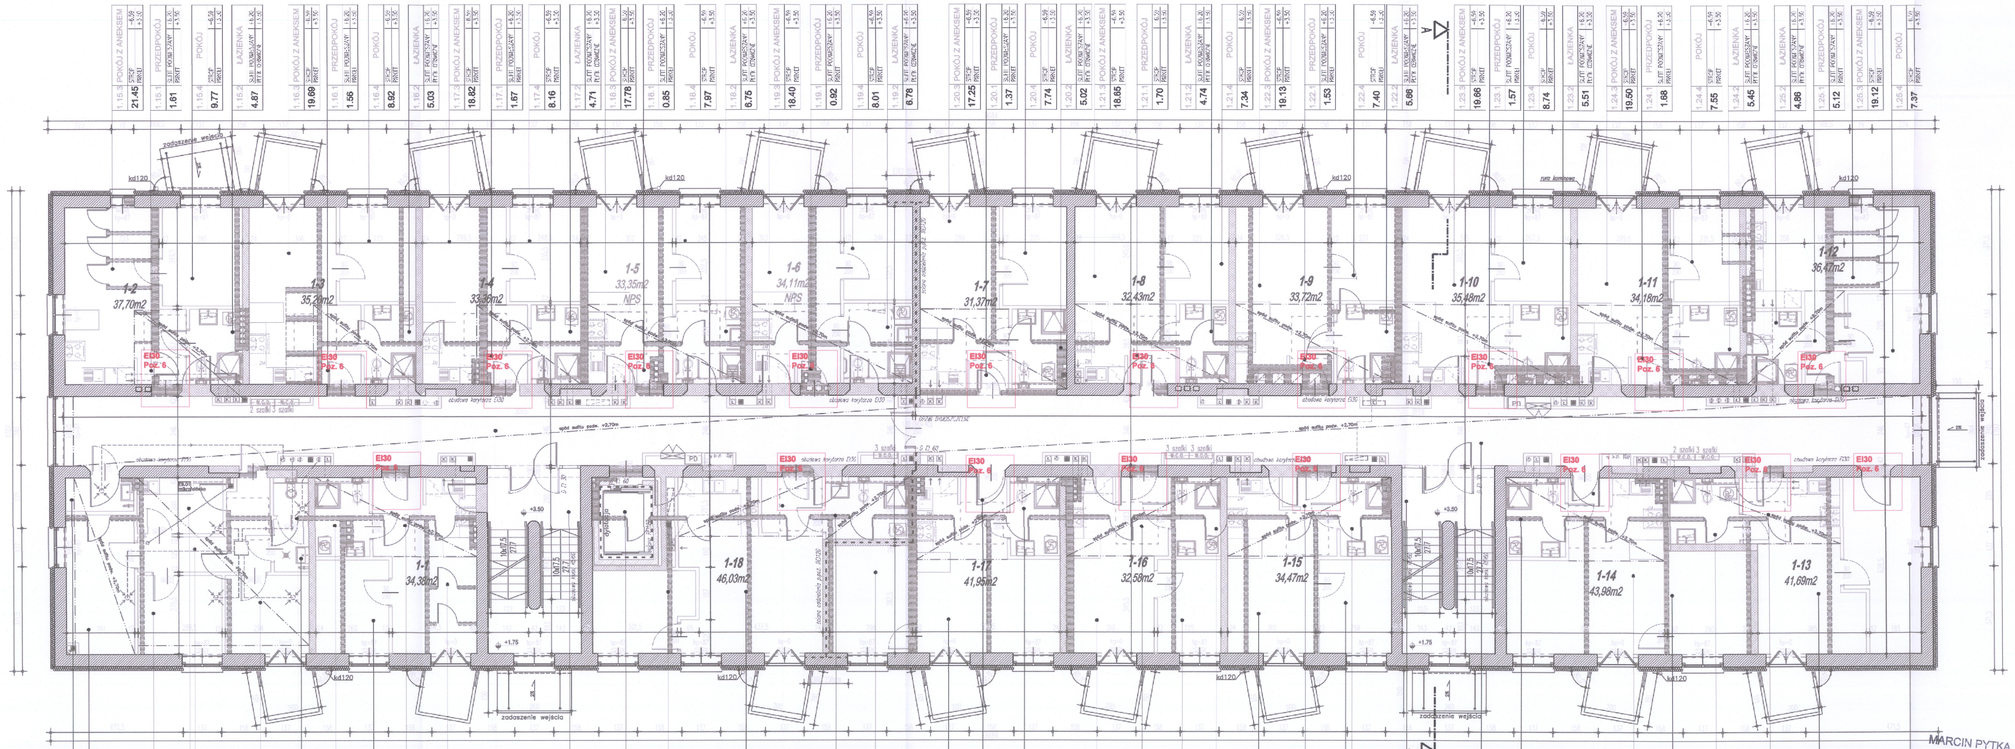

LEGENDA

- ŚCIANY ISTNIEJĄCE
- ŚCIANY PROJEKTOWANE MUROWANE / ŻELBETOWE
- ŚCIANY PROJEKTOWANE W SYSTEMIE ZABUDOWY LEKKIEJ Z PŁYT G-K
- PROJEKTOWANA IZOLACJA TERMICZNA – WEŁNA MINERALNA
- PROJEKTOWANA IZOLACJA TERMICZNA – STYROPIAN/STYRODUR
- ISTNIEJĄCE ŚCIANY DO WYBURZENIA
- ISTNIEJĄCA STOLARKA DO DEMONTAŻU
- SUFITY PODWIESZONY
- PRZESTRZEŃ MANEWROWA DLA OSÓB NIEPEŁNOSPRAWNYCH KWADRAT O WYMIARACH 150x150cm

ELEMENTY PRZECIWPOŻAROWE

- ŚCIANA/STROP ODDZIELENIA PPOŻ
- REI 120 – KLASA ODPORNOŚCI OGNIOWEJ ELEMENTÓW BUDYNKU
- HYDRANT PPOŻ. WŻ 25 , 30M, ZASIĘG RZUTU PRĄDÓW GAŚNICZYCH 3M, DODATKOWE MIEJSCE NA GAŚNICE
- DRZWI DYMOSZCZELNE

PROJEKTOWANE WYPOSAŻENIE SANITARNE

- UMYWALKA
- MISKA USTĘPOWA
- PISUAR
- ZLĄCZKA DO WĘŻA
- PRALKA 60x60cm
- BRODZIK PRYSZNICOWY 90x90cm
- POCHWYTY DLA OSÓB NIEPEŁNOSPRAWNYCH
- ŁAWECZKA PRYSZNICOWA DLA OSÓB NIEPEŁNOSPRAWNYCH
- KOSZ NA BIELIZNĘ
- WPUST PODŁOGOWY
- SZAFKA ŁAZIENKOWA WISZĄCA

PROJEKTOWANE INSTALACJE

- WENTYLACJA MECHANICZNA
- KANALIZACJA SANITARNA

MARCIN PYTKA
mgr inż. architekt
uprawnienia projektowe
w specjalności architektonicznej
15 WKP upr. 760/94/UW

Omawiane w opisie zmiany nie stanowią istotnych odstępstw od zatwierdzonego projektu budowlanego.

AGP SP. Z O. O. I WSPÓLNICY - SP. KOMANDYTOWA
AL. GEN. HALLERA 167/16, 53 - 201 WROCŁAW TEL./FAX:(071)339-20-26, e-mail:agp@agp.wroc.pl

INWEST.: PRZEBUDOWA BUDYNKU POWOJSKOWEGO NA CENTRUM INTEGRACJI SPOŁECZNEJ
ADRES: JELENIA GÓRA , UL. KADETÓW 3
INWESTOR: KARKONOSKA PAŃSTWOWA SZKOŁA WYŻSZA W JELENIEJ GÓRZE UL.LWOWSKA 19, 58-560 JELENIA GÓRA

BRANŻA: ARCHITEKTURA
ETAP/FAZA: PROJEKT BUDOWLANY ZAMIENNY
BIURO BRANŻOWE: AGP SP. Z O.O. I WSPÓLNICY SP. KOMANDYTOWA

TEMAT: RZUT KONDYGNACJI +1

ZESPÓŁ PROJEKTOWY: PROJEKTANT/KOORDYNATOR: MARCIN PYTKA

DATA: 06.2017 BRON.: 1:100 NR RYS. A.06

BRANŻA: ARCHITEKTURA GŁ. PROJEKTANT: UPR. NR: ARCH. MARCIN PYTKA 760/94/UW SPRAWDZIŁ/DYT: UPR. NR: ARCH. JACEK BROCZYŃSKI 330/85/UW

Zastrzega się wszelkie prawa wynikające z Ustawy o prawie autorskim. Rysunek niniejszy nie może być w całości lub w części przepisywany, powielany lub udostępniany bez pisemnej zgody firmy AGP SP. Z O.O. I WSPÓLNICY SP. KOMANDYTOWA.