
DOKUMENTACJA POWYKONAWCZA

Poz. 8 - zmiana usytuowania okien połaciowych
Poz. 9 - zmiana usytuowania wejścia na strych, montaż schodów poddaszowych w klasie EI60

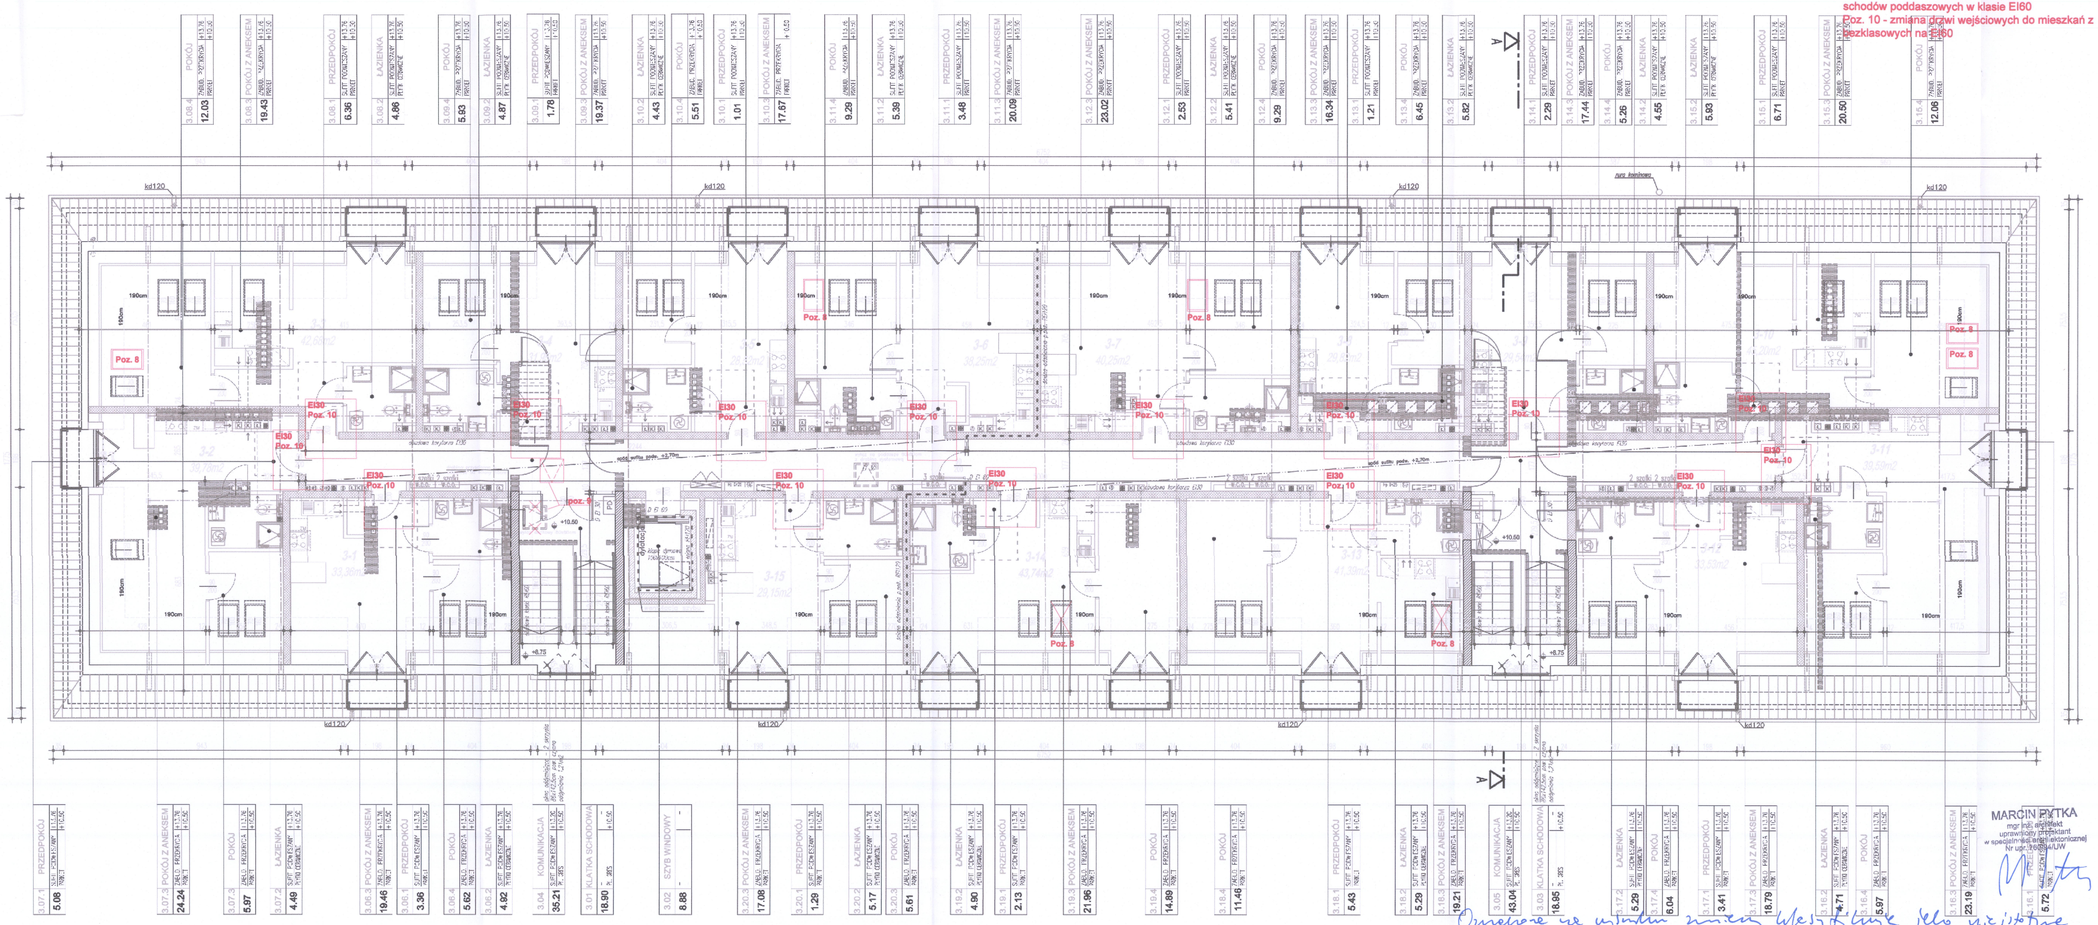

LEGENDA

ELEMENTY PRZECIWPOŻAROWE

PROJEKTOWANE WYPOSAŻENIE SANITARNE

PROJEKTOWANE INSTALACJE

AGP SP. Z O. O. I WSPÓLNICY - SP. KOMANDYTOWA
AL. GEN. HALLERA 157/16, 53 - 201 WROCŁAW TEL./FAX:071/339-20-26, e-mail:agp@agp.wroc.pl

MARCIN PYTKA
mgr inż. architekt
uprawniony projektant
w specjalności architektonicznej
nr upr. 310/DOŚ/UW

OBIEKT: PRZEBUDOWA BUDYNKU POWOJSKOWEGO NA CENTRUM INTEGRACJI SPOŁECZNEJ
BRANŻA: ARCHITEKTURA
ETAP/OPIS: PROJEKT BUDOWLANY ZAMIENNY
ADRES: JELENIA GÓRA , UL. KADETÓW 3
INWESTOR: KARKONOSKA PAŃSTWOWA SZKOŁA WYŻSZA W JELENIEJ GÓRZE UL.LWÓWECKA 18; 58-503 JELENIA GÓRA
BIURO BRANDOWE: AGP SP. Z O.O. I WSPÓLNICY SP. KOMANDYTOWA
TEMAT: RZUT KONDYGNACJI +3
RESORT PROJEKTOWY: KONSTRUKCYJNO-BUDOWLANA MARCIN ELWA
DATA: 06.2017 SKALA: 1:100 NR RYS. A.08

BRANŻA: ARCHITEKTURA PROJEKTOWAŁ: ARCH. MARCIN PYTKA UPR. NR: SPRAWDZAŁ: ARCH. JACEK SROCZYŃSKI UPR. NR: 55/89/DOŚ

Zastrzega się wszelkie prawa wynikające z Ustawy o prawie autorskim. Rysunek niniejszy nie może być w całości lub w części powielowany, udostępniony lub odsprzedany komukolwiek, bez pisemnej zgody firmy AGP SP. Z O.O. I WSPÓLNICY SP. KOMANDYTOWA

