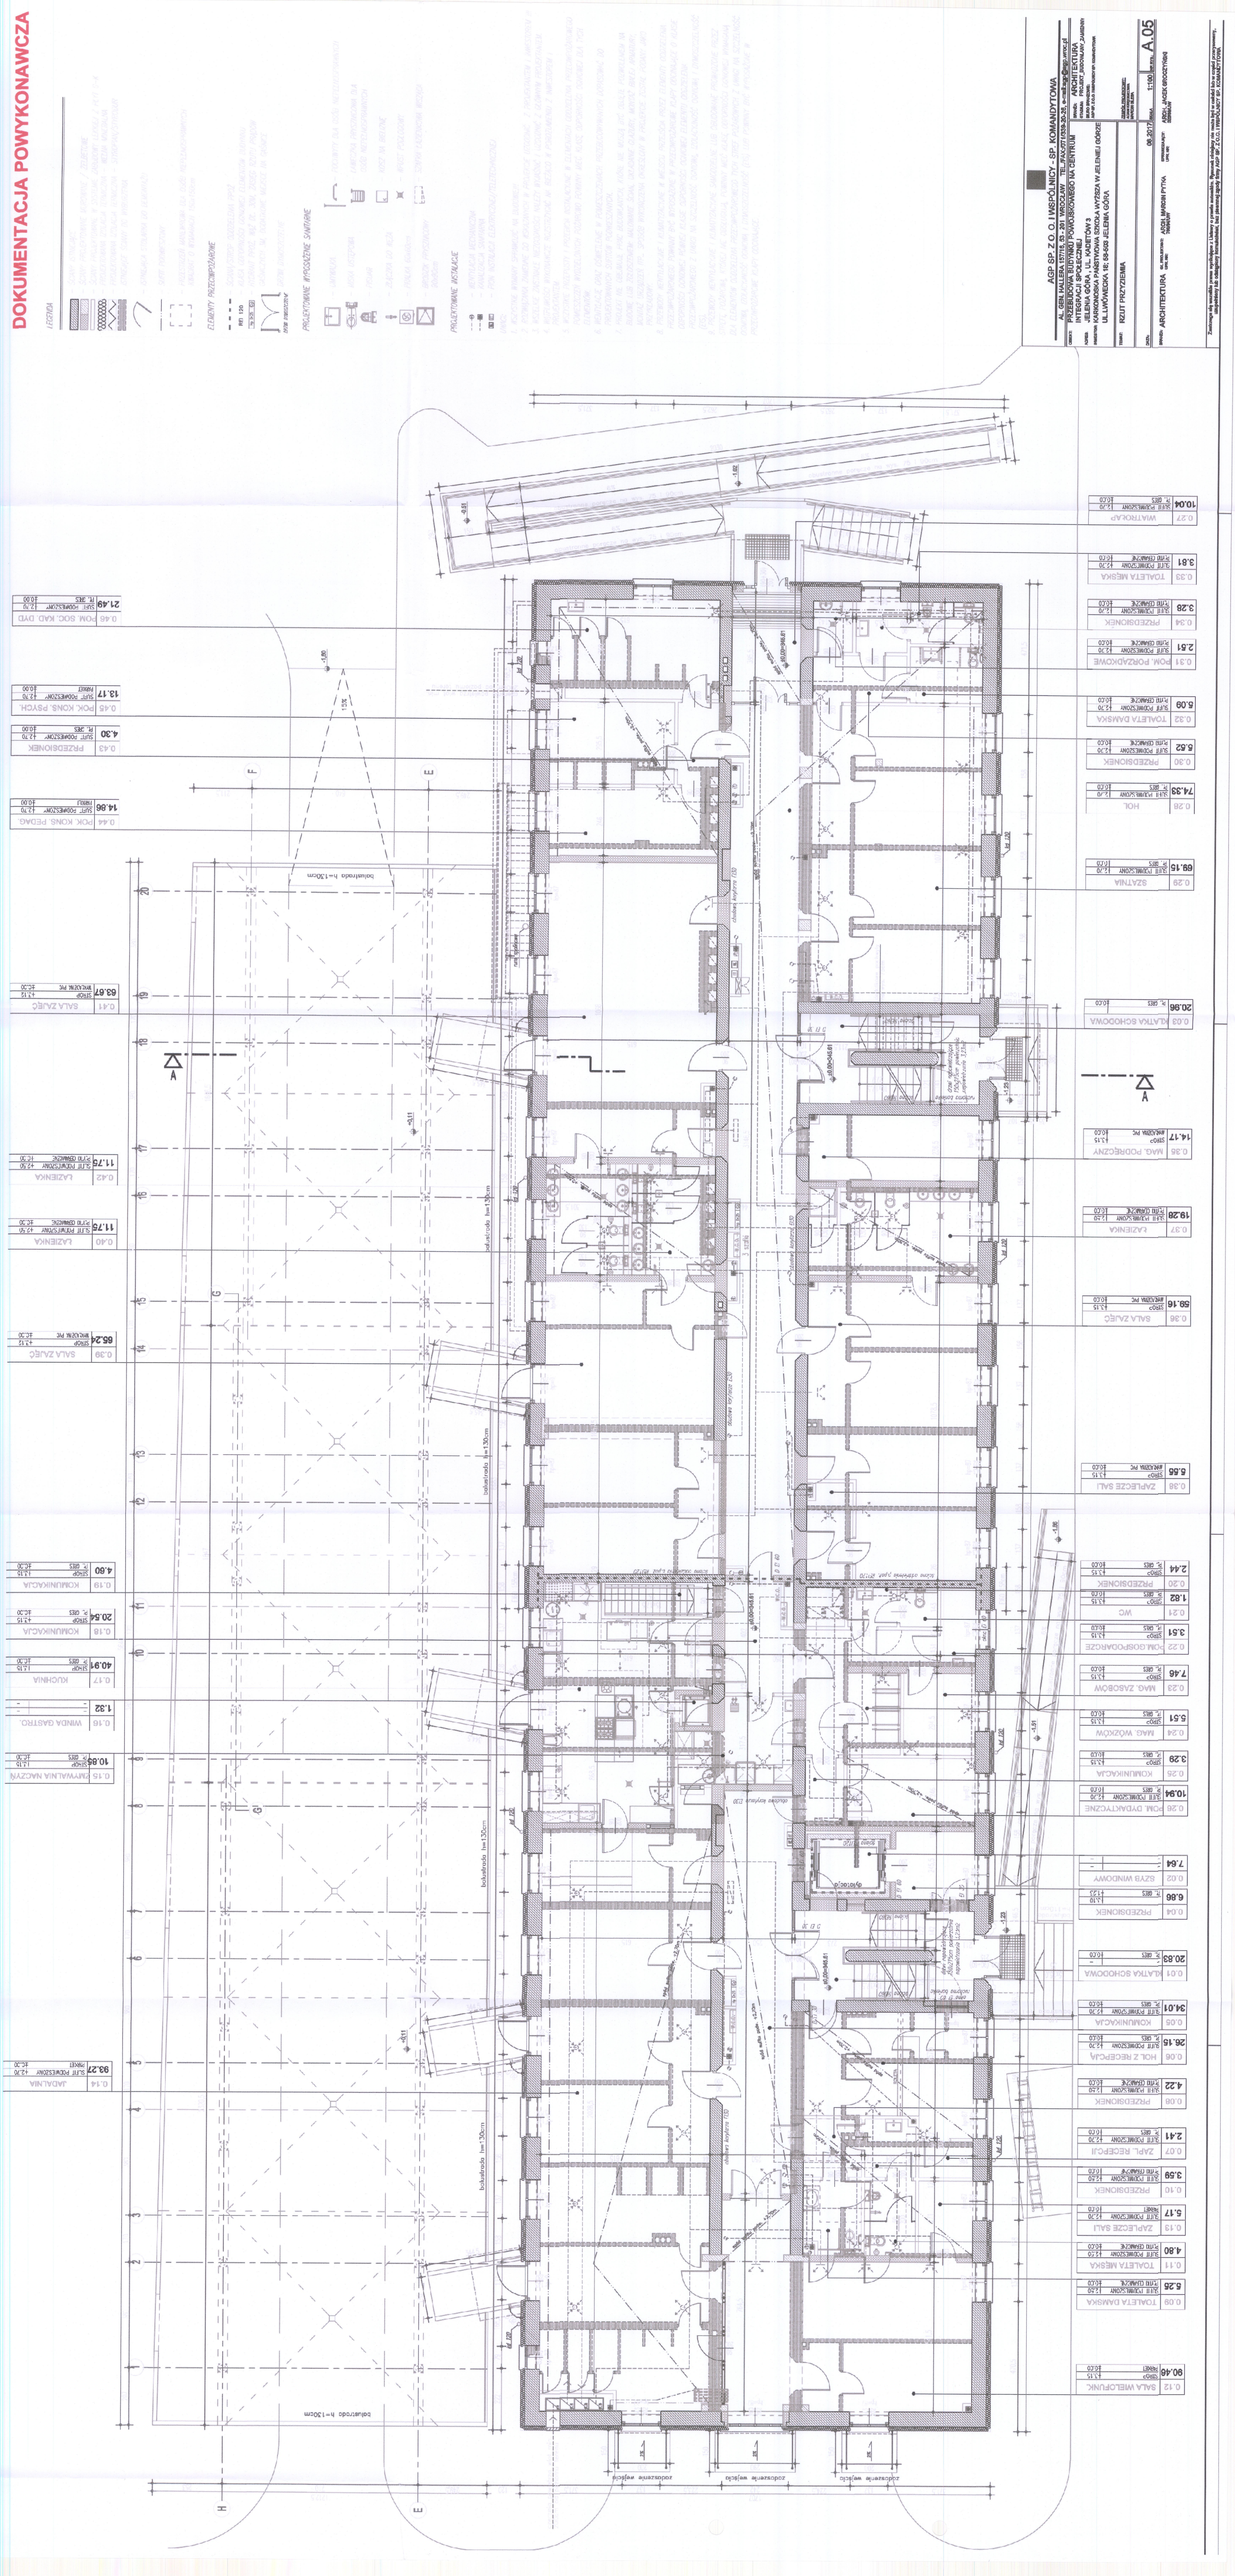
DOKUMENTACJA POWYKONAWCZA


AGP SP. Z O. O. I WSPÓLNICY - SP. KOMANDYTOWA
PRZEBUDOWA BUDYNKU POWODOWSKIEGO NA CENTRUM INTEGRACJI SPOŁECZNEJ
KARKONOSKA PAŃSTWOWA SZKOŁA WYŻSZA W JELENIEJ GÓRZE
ul. LWÓWSKA 16; 58-560 JELENIA GÓRA
RZUT PRZYZIEMIA
ARCHITEKTURA
A.05
1:100
09.2017
0.02 SZYBA WINDOWY
0.03 PRZEDSIONEK
0.04 PRZEDSIONEK
0.05 KOMUNIKACJA
0.06 HOL Z RECEPCJĄ
0.07 ZAPL. RECEPCJI
0.08 PRZEDSIONEK
0.09 TOALETA DAMSKA
0.10 PRZEDSIONEK
0.11 TOALETA MĘSKA
0.12 SALA WIELOFUNK.
0.13 ZAPLECZE SALI
0.14 JADALNIA
0.17 KUCHNIA
0.18 KOMUNIKACJA
0.19 KOMUNIKACJA
0.20 PRZEDSIONEK
0.21 WC
0.23 MAG. ZASOBÓW
0.24 MAG. WOZKÓW
0.25 KOMUNIKACJA
0.27 PRZEDSIONEK
0.28 HOL
0.29 SZATNIA
0.30 PRZEDSIONEK
0.32 TOALETA DAMSKA
0.33 TOALETA MĘSKA
0.34 PRZEDSIONEK
0.35 WIATROŁAP
0.36 SALA ZAJĘĆ
0.38 MAG. PODRĘCZNY
0.39 SALA ZAJĘĆ
0.43 PRZEDSIONEK
0.44 PCK KONS. PEDAG.
0.45 PCK KONS. PSYCH.
6.62 6,62 m²
74.33 74,33 m²
68.15 68,15 m²
20.98 20,98 m²
14.17 14,17 m²
16.28 16,28 m²
58.16 58,16 m²
6.66 6,66 m²
2.44 2,44 m²
1.82 1,82 m²
3.51 3,51 m²
7.46 7,46 m²
5.51 5,51 m²
3.29 3,29 m²
10.94 10,94 m²
7.64 7,64 m²
20.63 20,63 m²
34.01 34,01 m²
26.15 26,15 m²
4.22 4,22 m²
2.41 2,41 m²
3.59 3,59 m²
5.17 5,17 m²
4.80 4,80 m²
6.28 6,28 m²
11.73 11,73 m²
11.73 11,73 m²
83.67 83,67 m²
66.24 66,24 m²
4.80 4,80 m²
20.54 20,54 m²
40.94 40,94 m²
1.32 1,32 m²
10.85 10,85 m²
83.27 83,27 m²
21.49 21,49 m²
13.17 13,17 m²
4.30 4,30 m²
14.86 14,86 m²
90.46 90,46 m²
