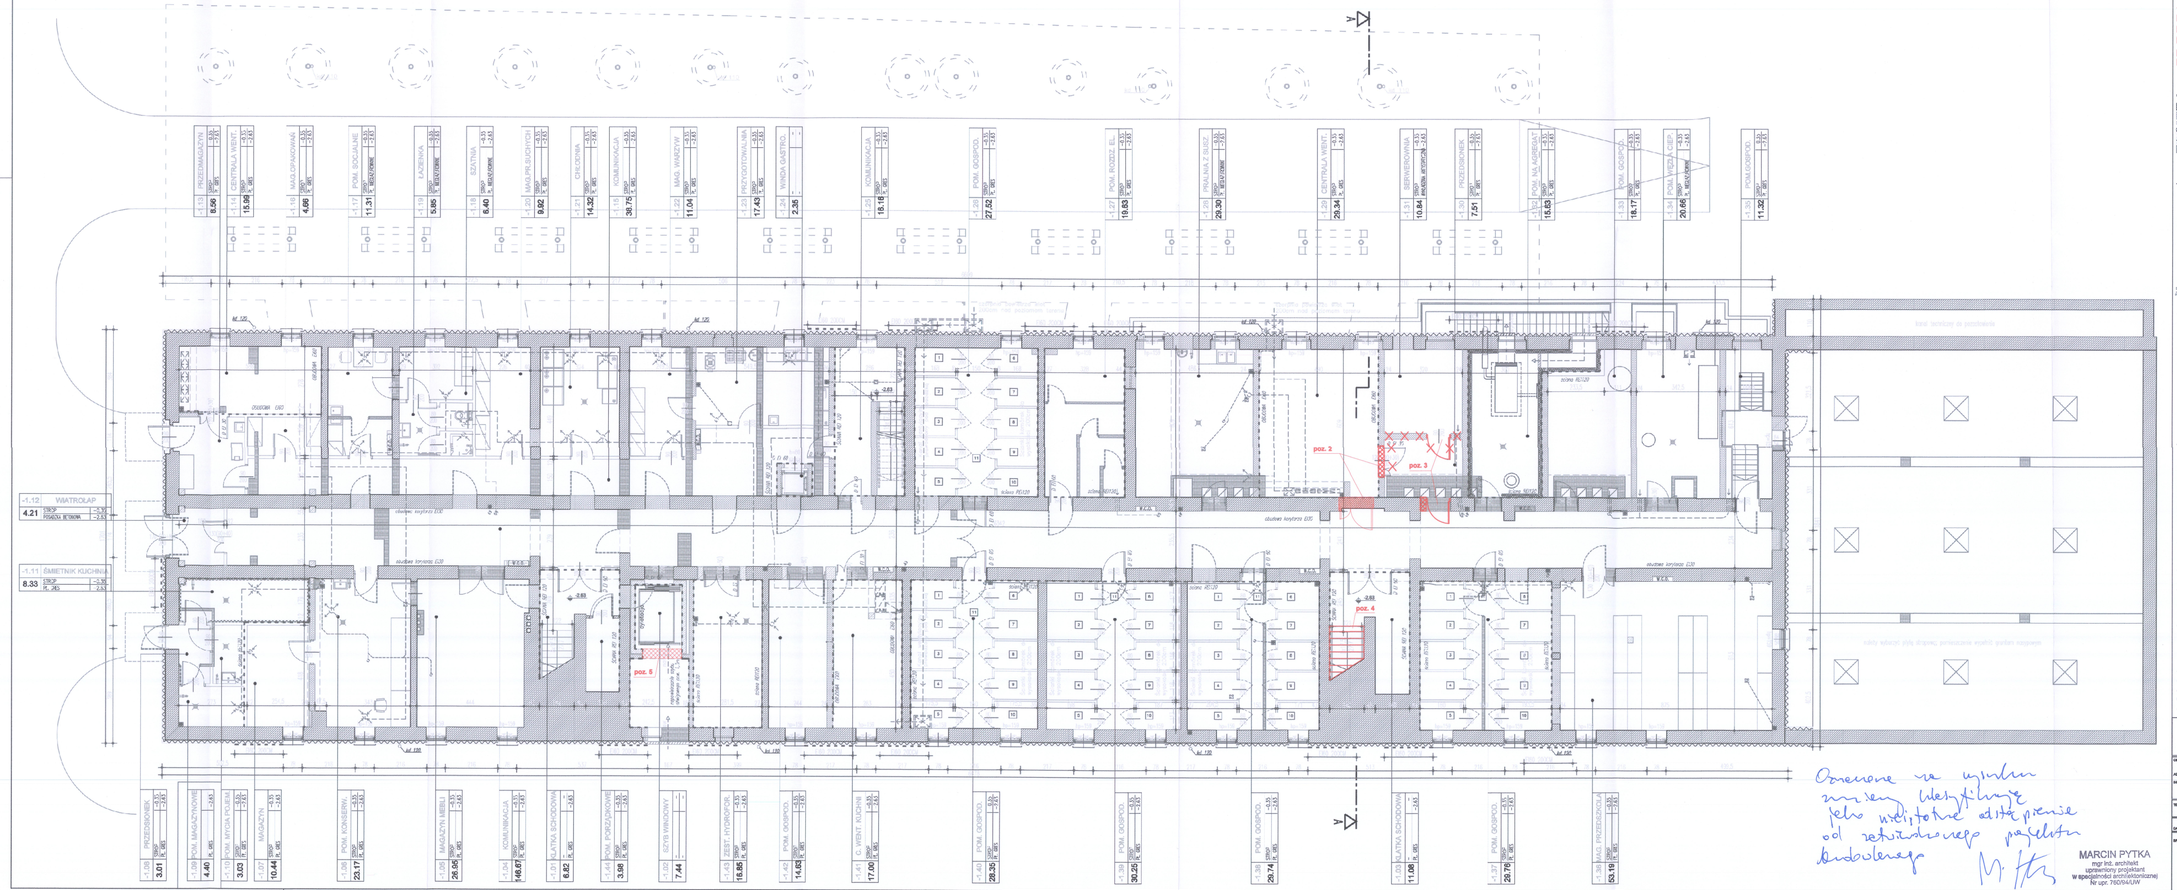


DOKUMENTACJA POWYKONAWCZA

Poz. 1 - zmiana wysokości o 15 cm w pomieszczeniach -1.28, -1.29, -1.31, -1.32, -1.33
Poz. 2 - zmiana usytuowania wejścia do centrali wentylacyjnej
Poz. 3 - powiększenie serwerowni -1.31 o przedsionek -1.30
Poz. 4 - wyburzenie i zmiana wysokości stopni biegu z piwnicy na półpiętro klatki schodowej "B"
Poz. 5 - rezygnacja z otworu napowietrzającego szyb windowy

LEGENDA

- ŚCIANY ISTNIEJĄCE
- ŚCIANY PROJEKTOWANE WEWNĘTRZNE Z DEMONTAŻEM
- ŚCIANY PROJEKTOWANE W STADIUM ZAWANSOWANYM ISTNIEJĄCE W CZĘŚCI GÓR.
- PROJEKTOWANE DZIAŁKI BUDOWLANE - STREFA OCHRONNA
- ISTNIEJĄCE, DUŻE OTWORY WEWNĘTRZNE
- ISTNIEJĄCA STOLARKA DO DEMONTAŻU
- ZARYS KONSTRUKCJI
- PROJEKTOWANE WARSTWA DLA UKŁADU WENTYLACYJNEGO PODŁOGA Z WYMIANĄ GRUNTU

ELEMENTY PRZEDSTAWIONE

- PROJEKTOWANA INSTALACJA WENTYLACYJNA
- RD 160 - KLAPA CZTEROPOZYCYJNA DOMOWEJ WENTYLACJI GRAWITACYJNEJ
- ŚCIANA WYBURZENIOWA

PROJEKTOWANE WYPOSAŻENIE SANITARNE

- UMYWALKA
- MISKA USTĘPOWA
- PISUAR
- ZLEWOZMYWAK DWUKOMOROWY
- PRYSZNIC DO MYCIA
- PRALKA AUTOMATYCZNA
- BRODZIK PRYSZNICOWY
- PRALKA WIRÓWKOWA
- PODPARCIA DLA OSÓB NIEPEŁNOSPRAWNYCH
- GARDEROBA WYPOSAŻONA DLA OSÓB NIEPEŁNOSPRAWNYCH
- KOSZ NA BIELIZNĘ
- BIDET PODSTAWOWY
- SUSZARKA ELEKTRYCZNA MEBLOWA

PROJEKTOWANE INSTALACJE

- INSTALACJA WENTYLACJI MECHANICZNEJ
- INSTALACJA SANITARNA

UWAGI

1. WSZYSTKIE WYMIARY SPRAWDZIĆ NA BUDOWIE!
2. ELEMENTY ZAZNACZONE JAKO ISTNIEJĄCE W PRZEDMIOCIE OPRACOWANIA, NIE BĘDĄCE PRZEDMIOTEM PROJEKTU, NALEŻY TRAKTOWAĆ JAKO ORIENTACYJNE. W PRZYPADKU ZNACZNEJ NIEZGODNOŚCI NALEŻY WYKONAĆ I ZGŁOSIĆ DO PROJEKTANTA.
3. PRZED ROZPOCZĘCIEM ROBÓT NALEŻY SPRAWDZIĆ ISTNIEJĄCE INSTALACJE I ELEMENTY BUDYNKU, KTÓRE MOGĄ ZOSTAĆ NARUSZONE W TRAKCIE REALIZACJI PROJEKTOWANYCH ROBÓT. WSZELKIE ZAUWAŻONE NIEZGODNOŚCI NALEŻY NIEZWŁOCZNIE ZGŁOSIĆ PROJEKTANTOWI.
4. WYKONAWCA ROBÓT BUDOWLANYCH, PRZED ICH ROZPOCZĘCIEM, ZOBOWIĄZANY JEST DOKONAĆ SZCZEGÓŁOWEJ INWENTARYZACJI ISTNIEJĄCEGO STANU TECHNICZNEGO BUDYNKU, ZWŁASZCZA W MIEJSCACH PRZEWIDZIANYCH DO ROZBIÓRKI, ORAZ ZABEZPIECZYĆ PRZED ZNISZCZENIEM ELEMENTY, KTÓRE NIE BĘDĄ OBJĘTE ROZBIÓRKĄ.
7. PRZEDMIOT OPRACOWANIA NIE OBEJMUJE ROZBIÓRKI ELEMENTÓW KONSTRUKCYJNYCH BUDYNKU, NIE WYMAGAJĄCYCH ROZBIÓRKI W ZWIĄZKU Z REALIZACJĄ PROJEKTOWANYCH ROBÓT BUDOWLANYCH. W PRZYPADKU KONIECZNOŚCI ROZBIÓRKI ELEMENTÓW KONSTRUKCYJNYCH NIEWSKAZANYCH W PROJEKCIE, NALEŻY ZGŁOSIĆ TO PROJEKTANTOWI.
11. W PRZYPADKU WYSTĄPIENIA W TRAKCIE ROBÓT BUDOWLANYCH NIEZGODNOŚCI LUB ROZBIEŻNOŚCI POMIĘDZY PROJEKTEM, STANEM FAKTYCZNYM, WARUNKAMI TECHNICZNYMI, NORMAMI BHP, PRZEPISAMI PPOŻ. ORAZ INNYMI PRZEPISAMI I NORMAMI, NALEŻY ZGŁOSIĆ TO PROJEKTANTOWI W CELU ROZWIĄZANIA.
12. WSZYSTKIE ZMIANY W PROJEKCIE MOGĄ BYĆ WPROWADZONE TYLKO PRZEZ PROJEKTANTA.

AGP SP. Z O. O. I WSPÓLNICY - SP. KOMANDYTOWA
AL. GEN. HALLERA 157/18, 53 - 201 WROCŁAW TEL./FAX./STUDIA-29-35, e-mail:agp@agp-wroc.pl

OBIEKT: PRZEBUDOWA BUDYNKU POWIATOWEGO NA CENTRUM INTEGRACJI SPOŁECZNEJ
ADRES: JELENIA GÓRA , UL. KADETÓW 3
ZAMAWIAJĄCY: KARKONOSKA PAŃSTWOWA SZKOŁA WYŻSZA W JELENIEJ GÓRZE UL.LWÓWECKA 18; 58-503 JELENIA GÓRA

BRANŻA: ARCHITEKTURA
STADIUM: PROJEKT BUDOWLANY ZAMIENNY
NUMER KOLEJNY: 1
NR KP.D.6.5.2. / NEPS.0.4.07 SP. KOMANDYTOWA

TEMAT: RZUT PIWNICY

DATA: 06.2017 SKALA: 1:100 NR RYS.: A.04

BRANŻA: ARCHITEKTURA GŁ. PROJEKTANT: MGR INŻ. MARCIN PYTKA 192/DOLNY
SPRAWDZAJĄCY: MGR INŻ. ARCH. JACEK SROCZYŃSKI 124/DOLNY


MARCIN PYTKA
mgr inż. architekt
uprawniony projektant
W specjalności architektonicznej
